

和光小学校教員住宅新築工事

6~7m
内寸 450

6.700

6mのマスに土の厚くは 10cm

和光小学校教員住宅新築工事 仕様書

I 工事概要

1. 工事場所 恵庭市和光町 281番地

2. 工事種目 面積については各階ごとに小数第3位切捨とする。

名	種	構造種別	数量	単位	備考
小学校教員住宅	木造		82.81	m ²	

3. 指定部分工期 契約の日より 日間

4. 別途工事 別途工事とする。

5. 工事区分 該当は○印とする。

項目	建築	電気	暖房	衛生	備考
躯体の設備用管のスリーブ及びボックス入れ	○	○	○		
同上100φ以上の補修	○				
天井取付設備機器用穴あけ及び補修	○				埋込電灯、スピーカー、ファン等(100φ)以上
ルーフトレシ			○		補修は建築
設備用天井、床下点検口	○				
設備機器用穴あけ及びモルタル充填		○	○	○	
防火戸の煙感知器、マグネット解錠器		○			
ドラフトチャンバー本体及び排気筒	○				
設備用機械基礎		○	○	○	
床下受水槽マンホール				○	

II 建築工事仕様

- 図面及び特記仕様に記載されていない事項は、すべて建設大臣官庁官庁建築標準建築工事共通仕様(昭和56年版)及び、北海道土木工事共通仕様による。
- 特記仕様の取扱いについては次のとおりとする。
 - イ、項目は番号に○印をつけたものを適用する。
 - ロ、特記事項は○印をつけたものを適用する。◎印のない場合は●印をつけたものを適用する。

III 特記仕様

原	項	目	特	記	事	項
1	一般	① 建築材料製造所等	建築材料の製造所、商品、施工業者等は、特記されたもの、又は同等品以上とする。ただし、同等品以上とする場合は、監督員の承認を受ける。			
		② 産産資材の使用	本工事に使用する主要資材のうち、道内で産出、生産又は製造される資材等である場合、品質等が適性である場合には、これを優先的に使用するよう努めるものとする。			
		③ 特別な材料の工法	共通仕様に記載されない特別な材料の工法は、当該製品の指定工法による。			
		④ 工事等	建設大臣官庁官庁建築標準建築工事共通仕様による。			
		⑤ 災害及び公害の防止	工事の施工に伴う災害及び公害の防止について、周辺の環境を十分に把握し、適切に処置するよう努める。			
		⑥ 技能士	(1) 対象職種工事 ○鉄筋工事○コンクリート工事(型枠施工)・鉄骨工事(とび) ・ブロック及びALC・パネル工事(ブロック施工)・防水工事・石工事 ○タイル工事○木工事(屋根及び土間)・木工事(金工、スレート施工) ○左官工事○職工工事(木製建築製作、ガラス施工、表装施工)・塗装工事 ○内装工事(床仕上げ、壁紙施工)・補修工事(造作施工) ・補修工事(シーリング施工) (2) 技能士は職業訓練法による技能士の資格(1級又は2級)を有し、施工にあたっては、適用職種別技能士1名以上とし、自ら作業をすると共に他の技能者の作業指導を行うものとする。 なお職種別担当技能士名を書面をもって工事監督員に通知する。 (3) 作業の一部が軽易な場合は、監督員の承認を受けて省略することができる。 (4) 土砂及び工事用資材、部材等の運送計画立案には車輛の運行に係る安全対策に留意し、又運行路線については、道路管理者、警察署等との緊密な協議により決定するとともに、常時点検を実施し、安全確保について必要な措置を講じなければならない。 (5) 技能士は、下請員にかかるものを安全管理状況把握し、その状況を適宜報告する。 (6) 工事に関連して発生した交通事故(物損事故を除く)及び工事従事者の悪質な交通事故は、その都度報告する。 (7) 適法な運送業者などによる運送を確保することにより、資材の過積載等に伴う交通事故の防止を図る。 当該工事が共通図面を使用し、施工したものは工事目的物の案内図、配置図、平面図等を作成し、監督員に提出する。 完成図面の作成要領は道が定めた財産引越図面作成要領による。 ・引越を要する(範囲) ・引越を要しない(処理方法等) ・施工から完成引渡しまで全額請負額に相当する保険等に加入すること			
		⑦ 交通安全管理				
		8. 完成図の作成				
		9. 発生材の処理				

10. 自工期間中の施工条件

- 低温時施工により、品質管理上、支障を起すおそれのある工事については、施工してはならない。
ただし、見学者が施工条件を検討の結果、支障とならないと認めた場合は、この限りでない。
コンクリート、屋外防水、タイル、左官、中装、緑化工事、その他これらに類する工事。
- この期間は、労働事情等により正規の工期に附加的に延長した工期であるので、工程作成に当たっては、正規の工期内での過期施工に努め、この期間では補助的な作業を行うよう配慮するものとする。
- この期間中の工事については、監督員は、工事工程表を作成し、工事の進捗について、発注者の承認を受けるものとする。
工事施工に際しては、職業安定機関と連携し、季節労働者などの雇用の拡大をはかるよう努めるものとする。
下請業者及び資材業者に対する支払については、現金払いとし、やむを得ず手形を支払うときは、当該手形期間を短くするよう努めるものとする。

2. 仮設工事

- 監督員事務所
○設けない。
○設ける(1号・2号・3号) (2.3.1表)
- 工事用水
○設ける(有償) ○利用できない。
○設ける(有償) ○利用できない。
- 工事用電力
○設ける(有償) ○利用できない。

3. 土工事

- 残土処分
○横外搬出(約 km) (3.2.5)
○横内搬出し 横内指示の場所にない積
- 埋めもどし及び盛土の種類
・A種 ●B種 (3.2.1表)

1. 既設ぐい

ぐいの種類 ●本ぐいと同じ (4.6.1)

2. 既設ぐい地盤

ぐいの寸法 長さ(m) 断面寸法(mm) (4.2.1)(4.2.3)

ぐいの種類	規格	長さ(m)	断面寸法(mm)	長期設計耐力(N)	級手
通心力鉄筋コンクリートぐい	・JIS規格品 ・A種 ・B種				●なし ・あり
プレス・レストコンクリートぐい	・JIS規格品 ・A種 ・B種 ・C種				●なし ・あり
高強度プレストレストコンクリートぐい	・A種 ・B種				●なし ・あり

3. 鋼ぐい

ぐいの施工法 (4.2.2)

- 打撃工法
・くい打撃 ●ディーゼルハンマー
・掘削工法(プレボーリング工法)
・プレボーリング 掘削深さ(m) 設計Gより
・くい止め処理 ●打撃による止め
・くい打撃 ●ディーゼルハンマー
・セメントミルク工法
・鋼管ぐい
・H形鋼ぐい

4. 鉄筋工事

①鉄筋種類 異形鉄筋 ◎SD30 (SD35A)・SD35 (SD345) (5.1.1)

②補強筋 丸鋼 ●A種・B種 (5.1.2)

③土間コンクリート補修 ●A種・B種 (5.2.9)

④鉄筋の接合 ●A種・B種 (5.2.38)


6. コンクリート

①レディミッドコンクリート ●I型 ●II型 (6.1.1表)

②セメントの種類 ●普通ポルトランドセメント又は混合セメントのA種 (6.2.1)

③混和材料 ●A種 ●B種 (6.2.4)

④普通コンクリートの割合 設計基準強度(kg/cm²) 150 180 210 (土間コンクリート) (6.1.2)

⑤無筋コンクリート 所要空気量4.5/vf (6.3.1表)

⑥床コンクリート 所要空気量4.5/vf (6.3.1表)

⑦床コンクリート 所要空気量4.5/vf (6.3.1表)

⑧打放仕上の種類 ●A種 ●B種 ●C種 (6.13.2表)

7. 鉄骨工事

1. 鋼材の種類 (7.2.1)


8. ブロック工事

1. 空欄コンクリートブロックの種別
2. セラミックブロック
3. 補強筋
4. せんが積み

① 壁タイル張りの種別
② タイルの種別

12. 木工事

① 味材の含水率
② 木材の等級
③ 材

13. 屋根工事

1. 長尺鉄板葺
2. 鉄板の種別

14. 金属工事

1. アルミニウムの表面仕上
2. 鉄の表面仕上
3. 軽量鉄骨天井下地
4. 軽量鉄骨壁下地

15. 左官工事

1. 合成樹脂エマルジョン砂壁吹付け
2. モルタル塗等(吹付)
3. 開口部廻り充填及び木口穴うめ

16. 建築具工事

① アルミニウム製建具
2. 製造所
3. ステンレス建具
4. 重量シャッター

5. 重量シャッター

6. 木製建具

7. 建具金物

8. 窓枠、座板、ガイドレールの材質

9. 建具廻りのシーリング用材料

17. 塗装工事

1. 塗装面の露地ごしらえ
2. マスチック塗材塗り
3. 防錆剤塗
4. その他の塗装

18. 内装工事

① 防火材料
② ビニール床シート張り
③ リノリウムシート張り
④ ビニール床タイル張り
⑤ 合板類の張付
⑥ フローリング張り
⑦ 特殊フローリング張り
⑧ 壁紙張り
⑨ 畳の種別
⑩ 断熱材
11. その他

22. 雑工事

① シーリング材
2. コーナービート
3. 階段すべり止
4. カーテンレール
5. 点検口
6. 黒板
7. 署名表示
8. 換気孔
9. 砂利敷
10. 集合機突
11. インサート

工事名	図面名	縮尺	図面番号
和光小学校教員住宅新築工事	左様書		1

外部仕上表

1. 基礎	コンクリート打張の上ノロ引
2. 外壁	防カサイディング ① 14 垂長板 出隅 同質被物 ② 角長板 ③ 8mm 目地 建具同リ 軒裏取合部分 - 被シタ
3. 軒裏	フレキシブルボード ① 4mm VP 全表 (剪断 10mm スタシ)
4. 屋根	全面接着 2 重防水 (長尺カラー鉄板 ① 0.35)
5. 煙突	集合煙突 (防カサイディング貼) 陣笠 (ステンレス)
6. 庇	
7. 外部回り建具	アルミ製建具 玄関 (トヨカツシ・フリエラ 同製品以上) プラスチック樹脂サッシ (フリエラ 同製品以上)
8. 排水溝	
9. 足洗場	土間 - 花仕上げ ポーチ ↓
10. その他	ポーチ モルタル金ゴテ 軒下縁石 120x150x600 軒下破利敷 ① 60 片種 防腐処理 GL+1500 ㎖/㎡ 珪藻土の全てを不部とオスモグリーンに塗り替える。 サス 目サス窓 220 , 表札掛はビス打込む。 物置 イナバ MBN-60 型 程度 壁 ビニールシート 0.1 mm

クボタ

屋根 → YG 62
 破風 → YG 82.
 外壁 → クリームブラウン 梨地 1 本目地。

ユニタス → WS TYPE シルキーアペリー → ¥395,000-
 陣笠 → 500x500x400, ステンレス

サイディングの出隅は、1 本目 (3M) 2 行う。

床 707- { 洋室 MF 015 ホワイトグレー
 (3 井 707- { 玄関、居間、台所 MF 012 ライトブラウン
 ランタナ-2) ※ 出窓部分の 707- は床と同色。

壁 フロント合板 ① 1 タブリント, ES7-28 (2'x8' 1 本満)
 (せん) (608x2440)

板タタミ。

(各仕上は下地材を記入の事)

図面番号

仕 上 表

2


解体時

- ・北電X-7 (北電行)
 - ・水道X-7 (水道課預)
 - ・電波障害ホ-ル (保安器) → 大東通商 工務会社 (市役所) (預)
- 一時預り


盛土
 粉、20m³ ⇒ 下水管の土 +40m³
 5袋、基礎完成後 ⇒ 火葬場の土
 おお 50m³

7/30、盛土 16、12-13 m³
 11土車 × 9回 = 100


JRM 日本道路資材株式会社
 本社 / (011)642-5222 道東営業所 / (0155)2

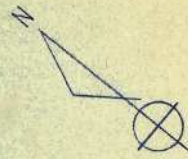



建築位置
 恵庭市和光町 281

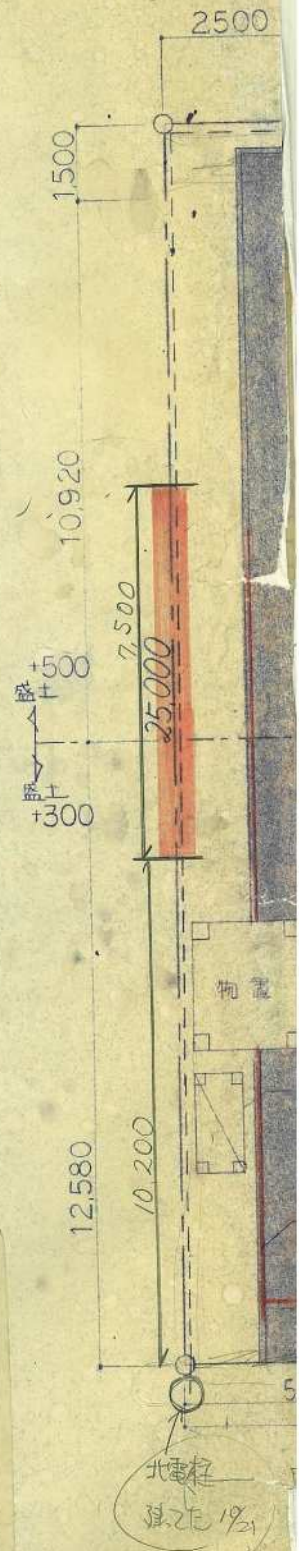


恵庭市建設部建築課

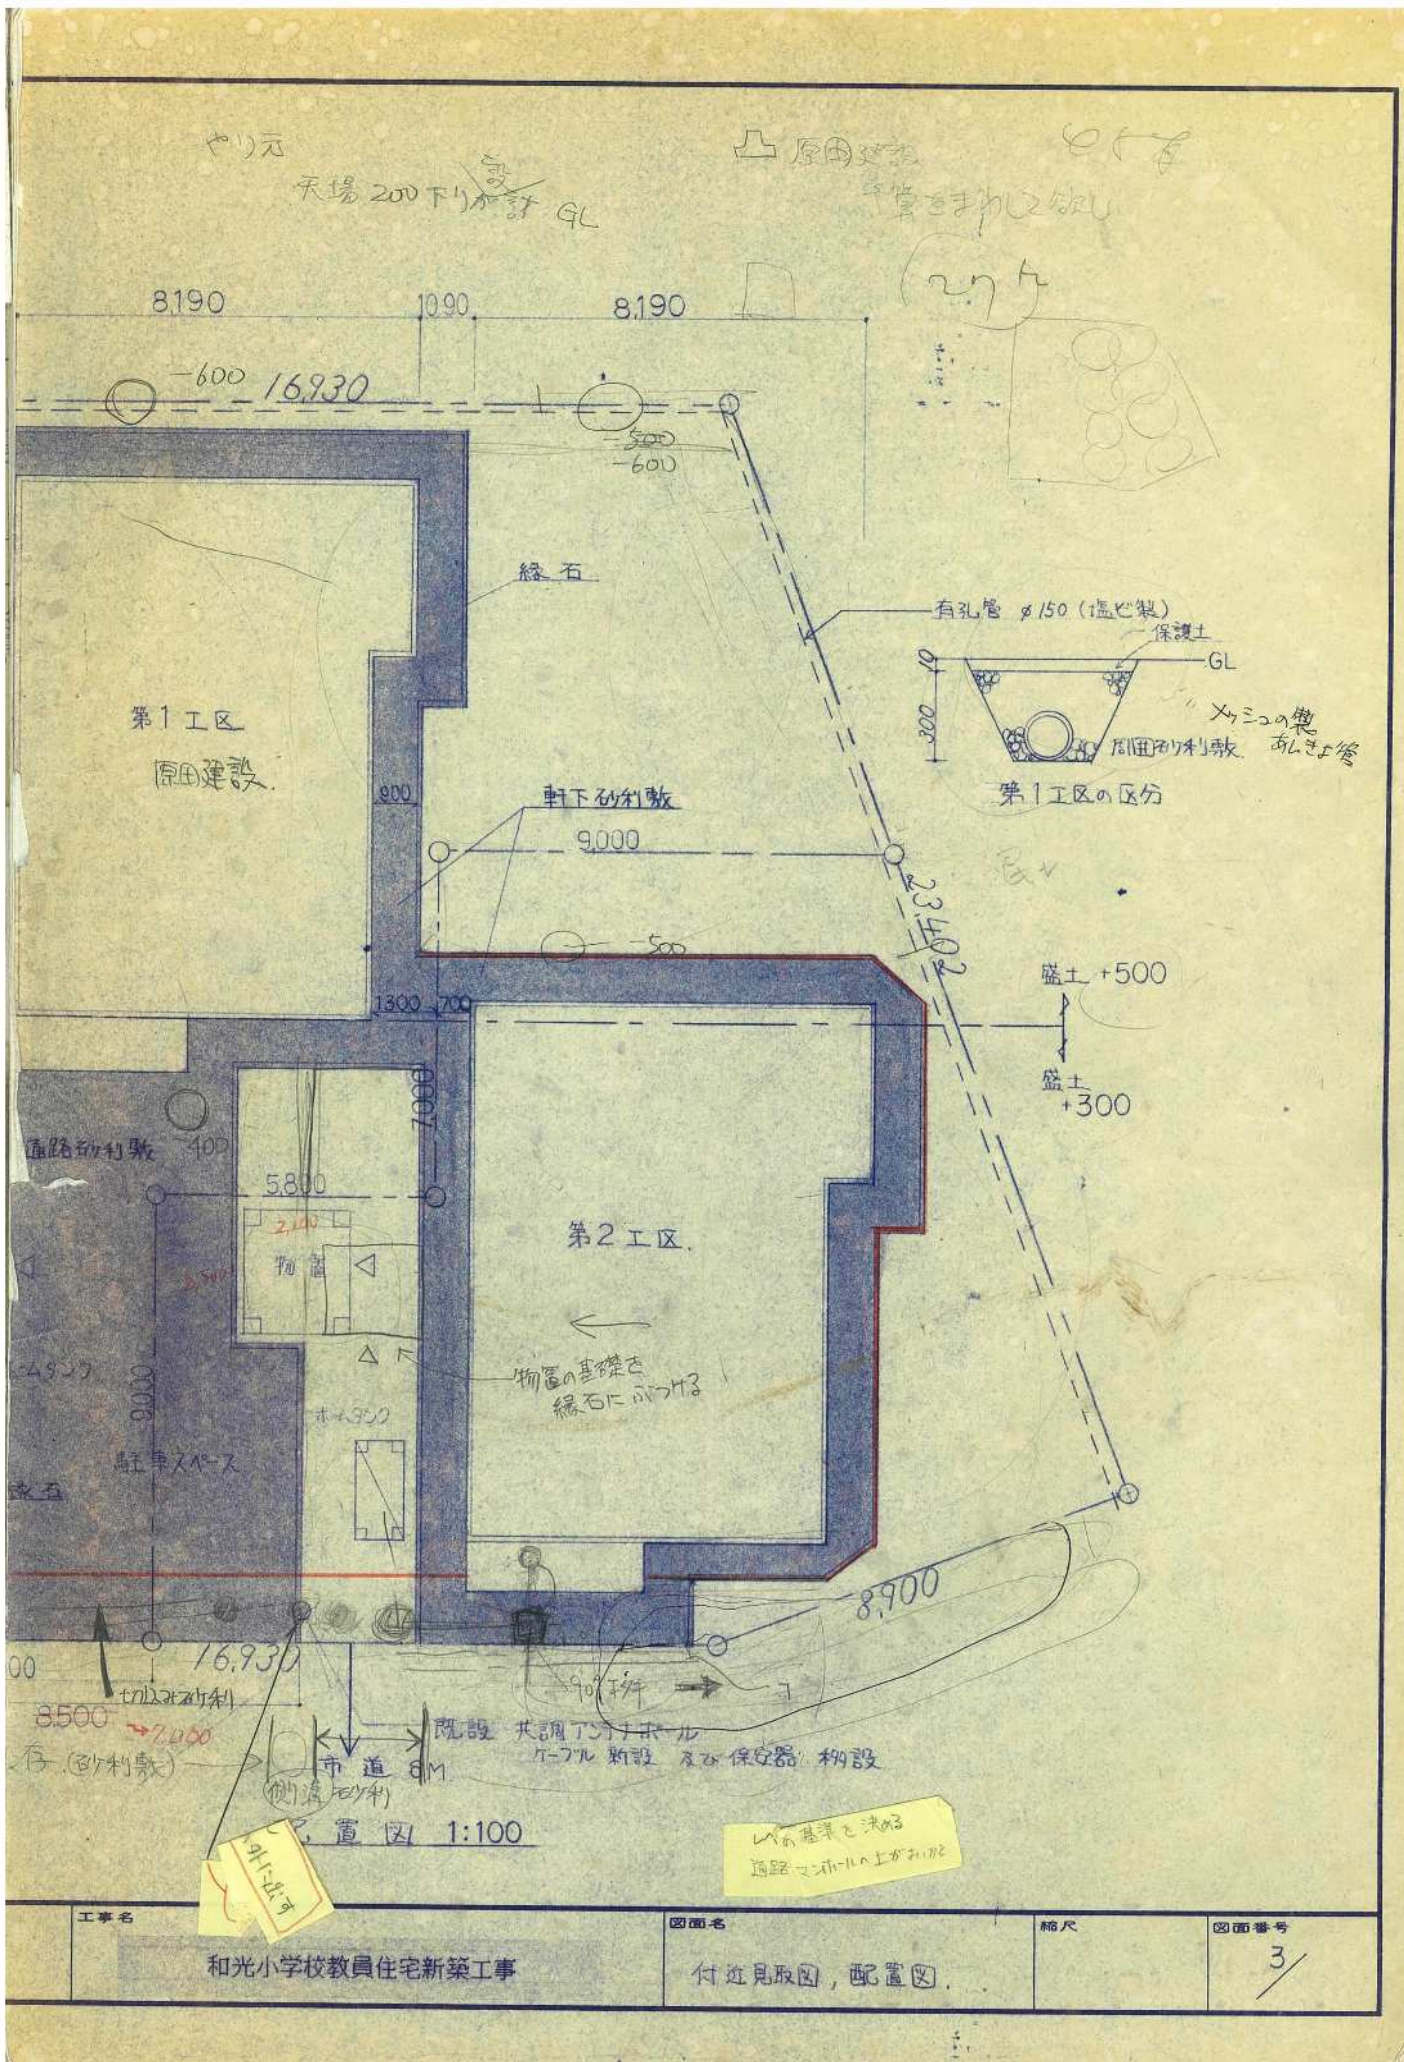

（客用）
2F 建具
分

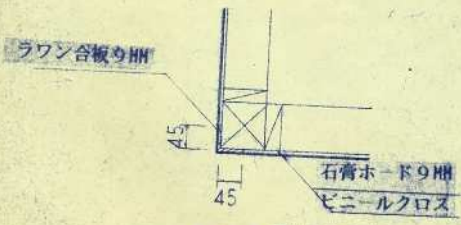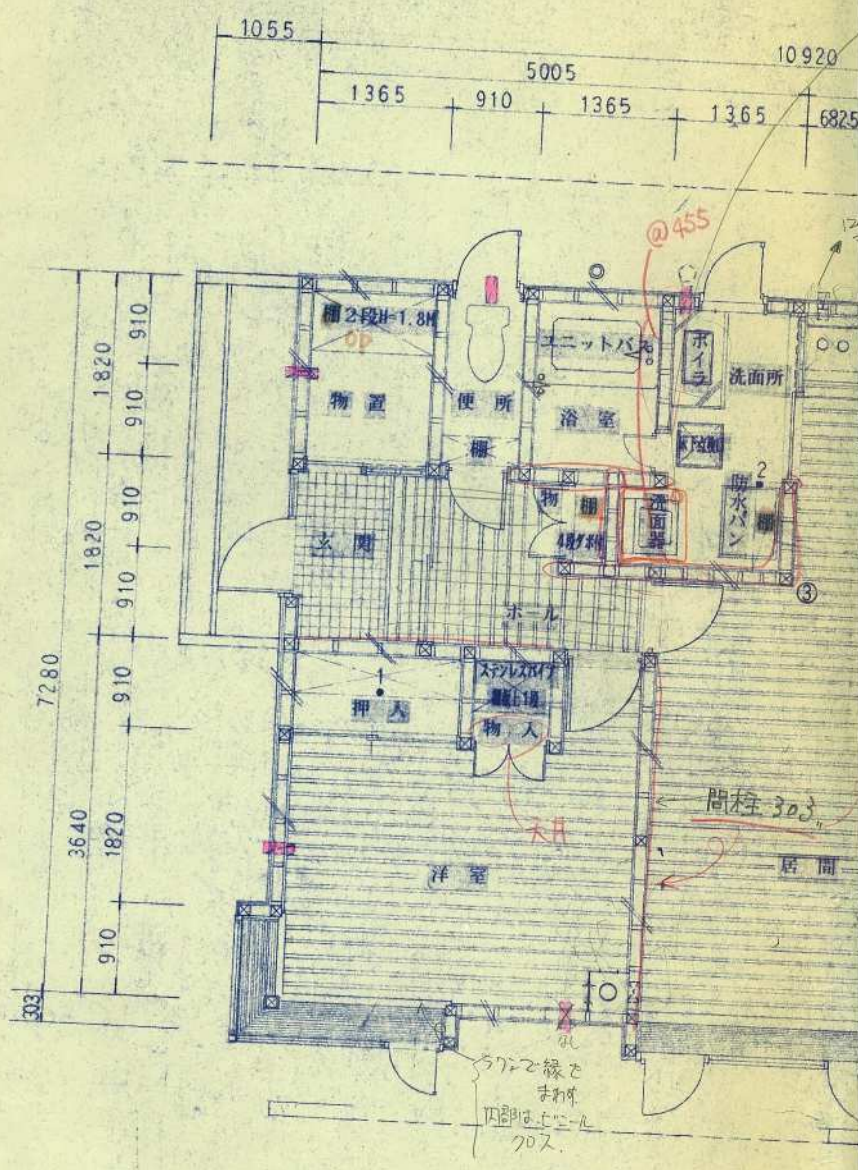

①②③ 詳細図
1:10

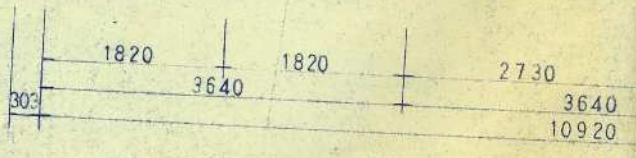

平面図
1:50


恵庭市建設部建築課

課長	係長	設計	設計年月
			4.4

Hand-drawn diagram of a rectangular structure, possibly a building or container, with dimensions and labels:

- Top label: 石野木 455 (Ishinoiki 455)
- Left side label: 820
- Bottom-left label: 5915
- Bottom-right label: 6825
- Right side label: 2730
- Top-right label: 6P
- Bottom-right label: 9P

7/25
 立上1ヶ } 電線管
 立下1ヶ }

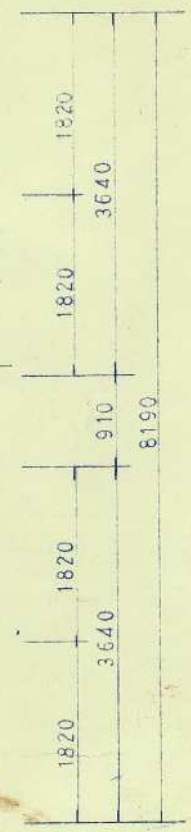

凡 例			
	スジカイ 90×30		ボイラ-敷
間 柱	105×36		レジファ-ド
床面積	82.81		「丸型7-ド」材
	レジスタ-7-ド		目鏡石

サイディングのフチ目を 柱部、間柱部に関係なく 105×182-1とした。

和光小学校教員住宅新築工事

平面图



1:50

4


和光小学校 校長・教頭住宅

軒下縁石 120×150×600


1/26
立ち上げ
立ち下げ

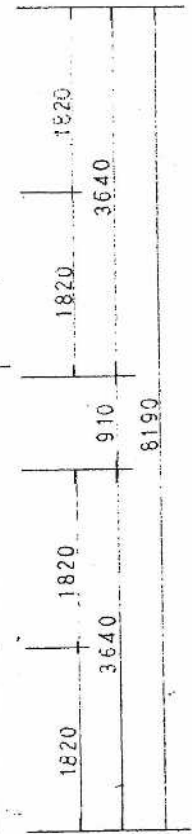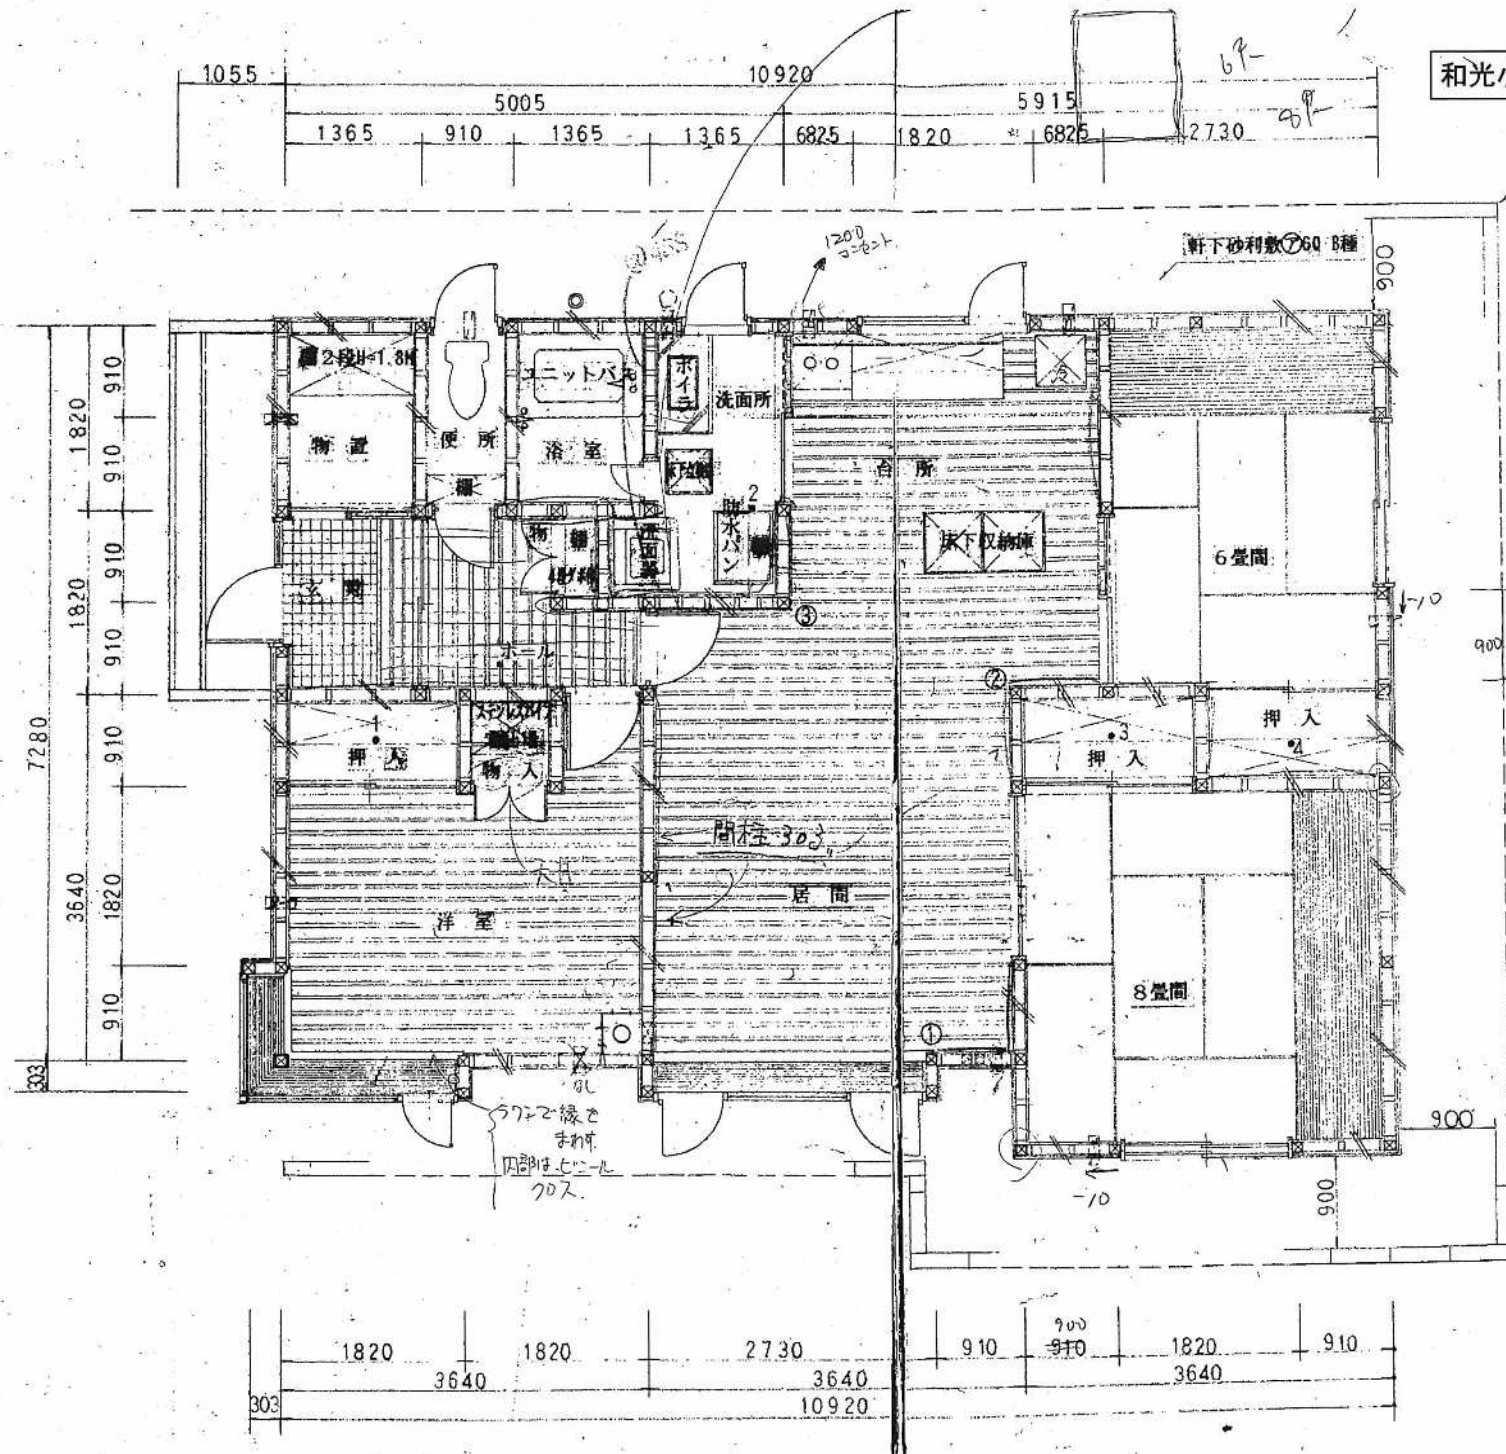



凡	
スジカ	90×30
間柱	105×36
床面積	82.81
ビス	7-F

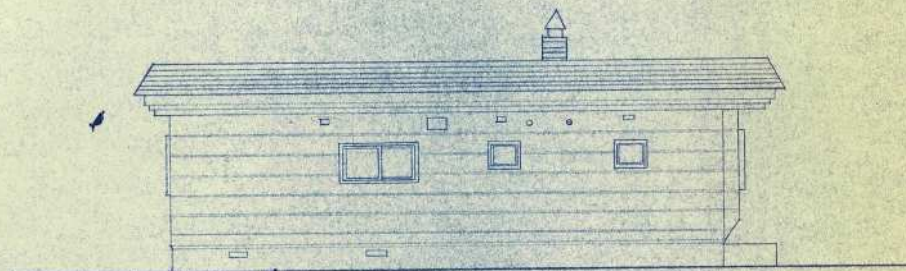


北立面図

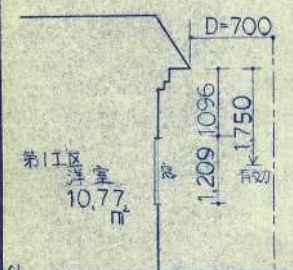


隣地境界線

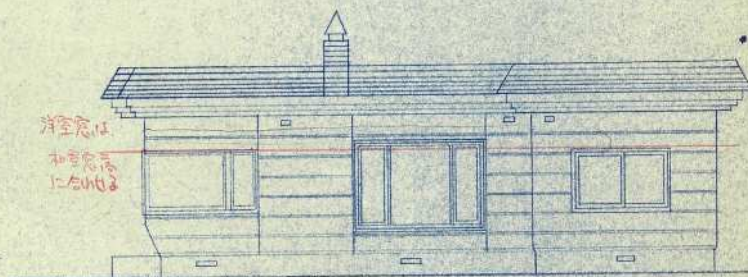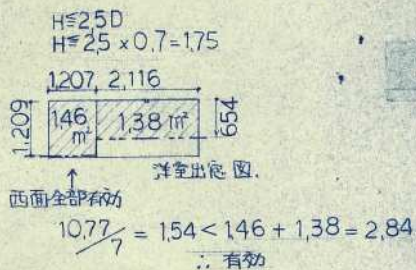

南立面図

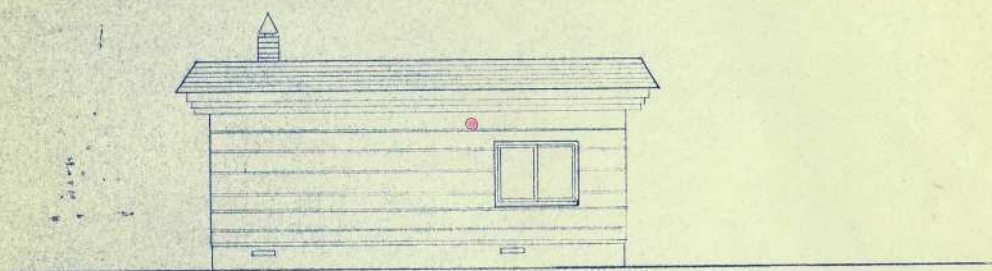


東立面図

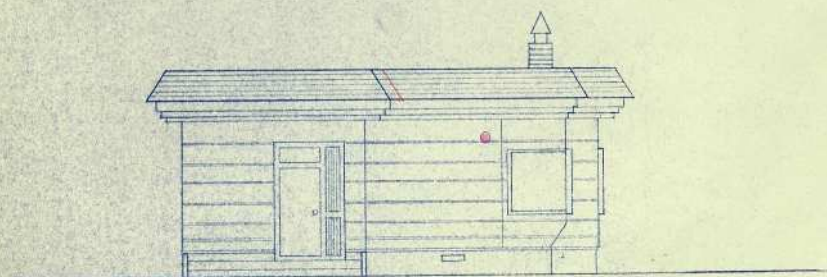


西立面図

3	工事名 和光小学校教員住宅新築工事	図面名 立面図	縮尺 1:100	図面番号 5/
---	---------------------------------	-----------------------	------------------------	-----------------------

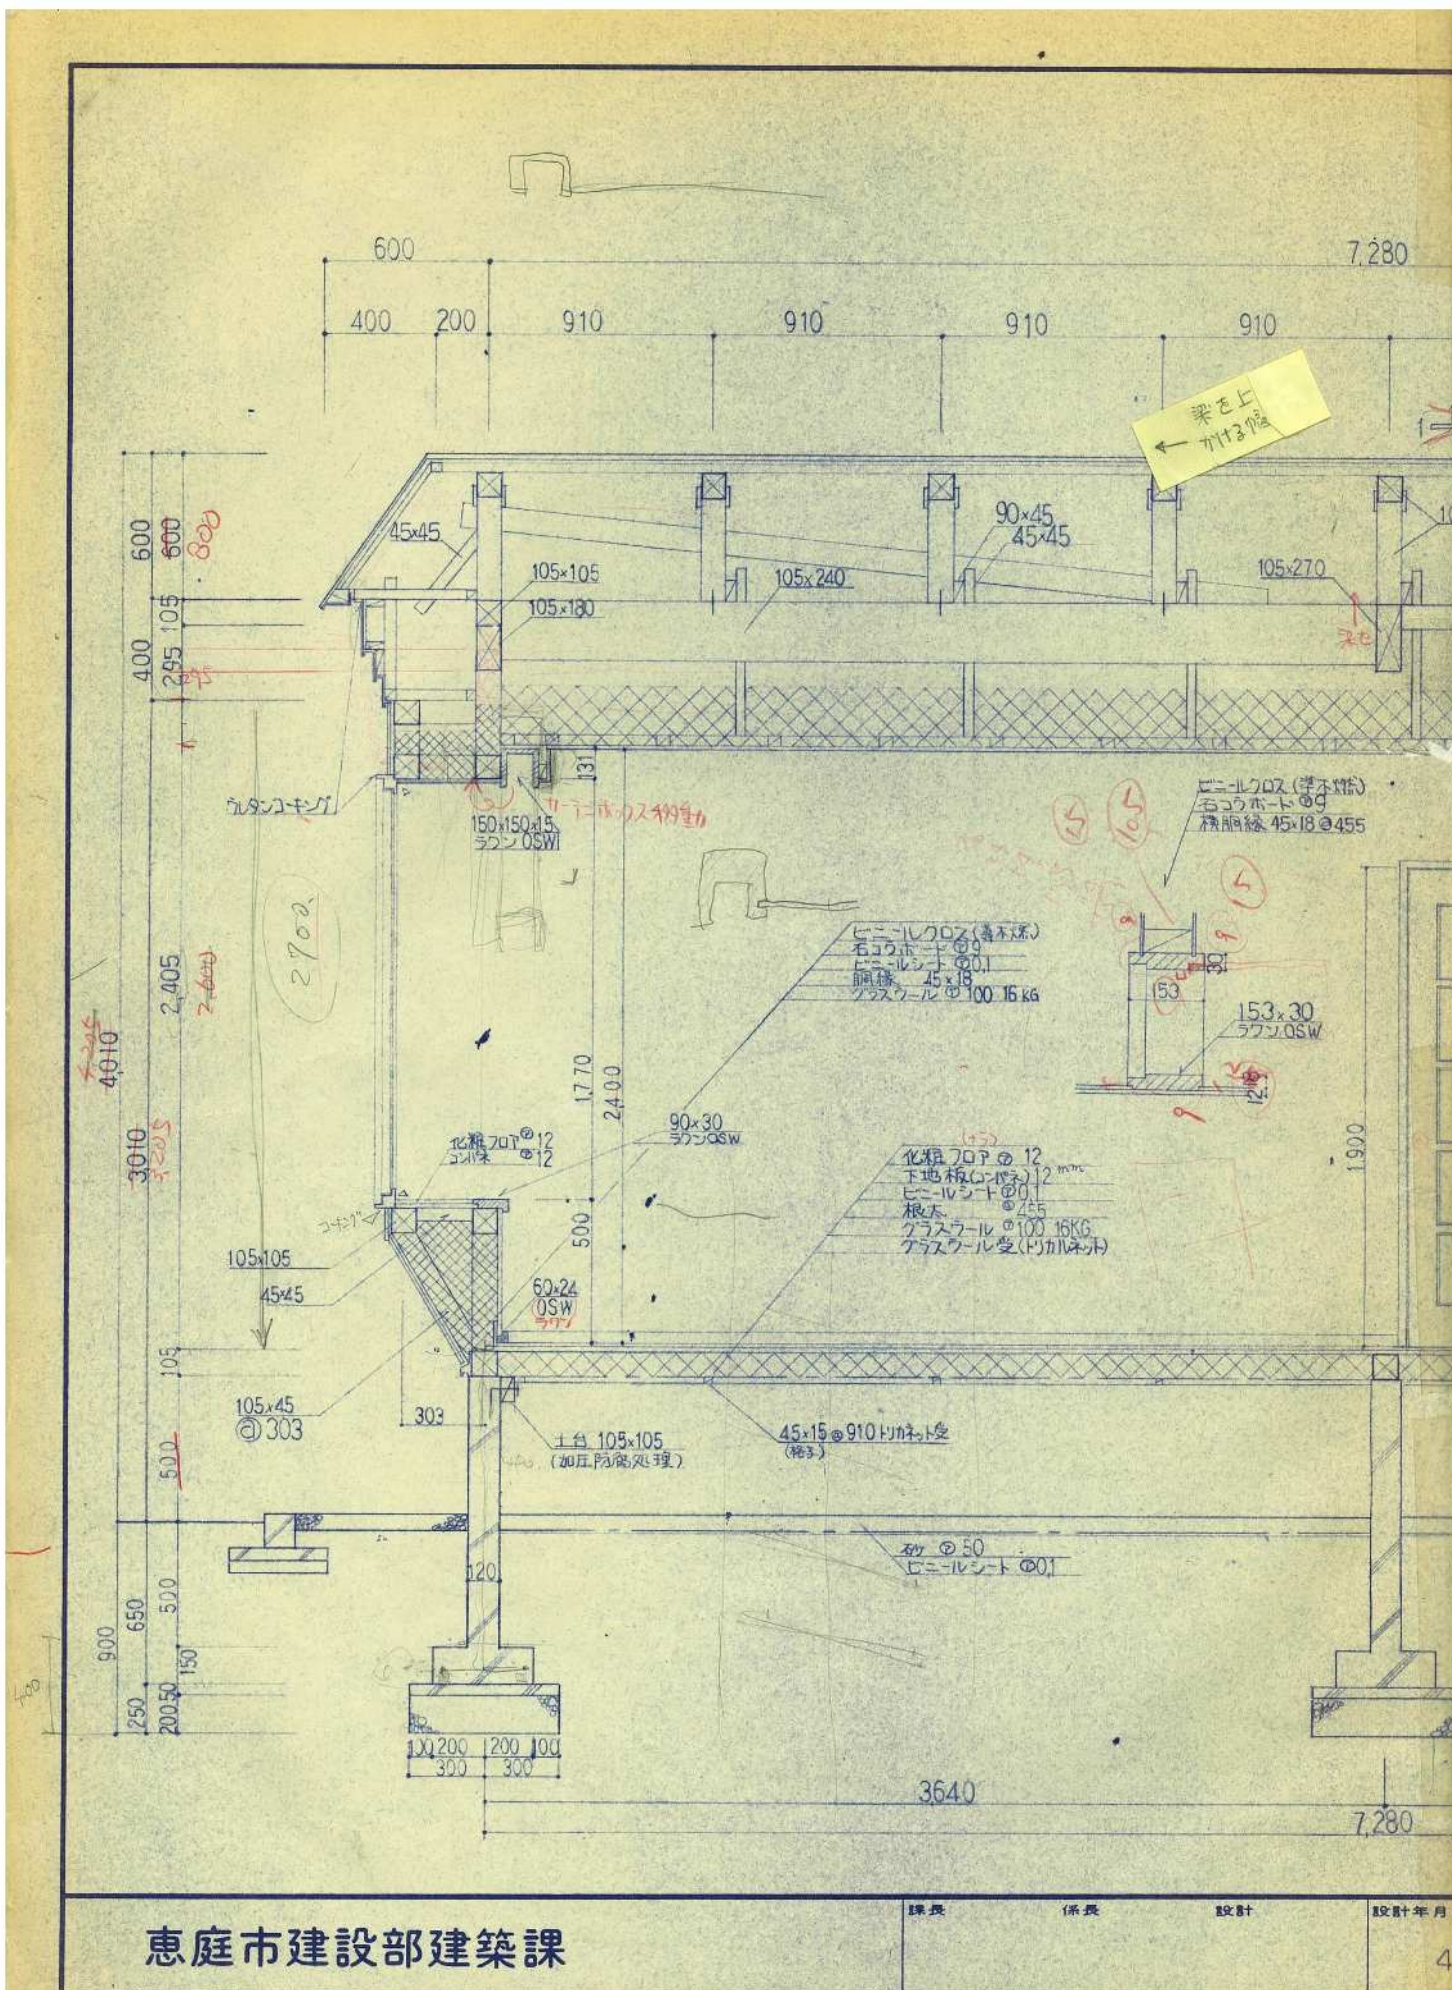

恵庭市建設部建築課

課長	係長	設計	設計年月
			4

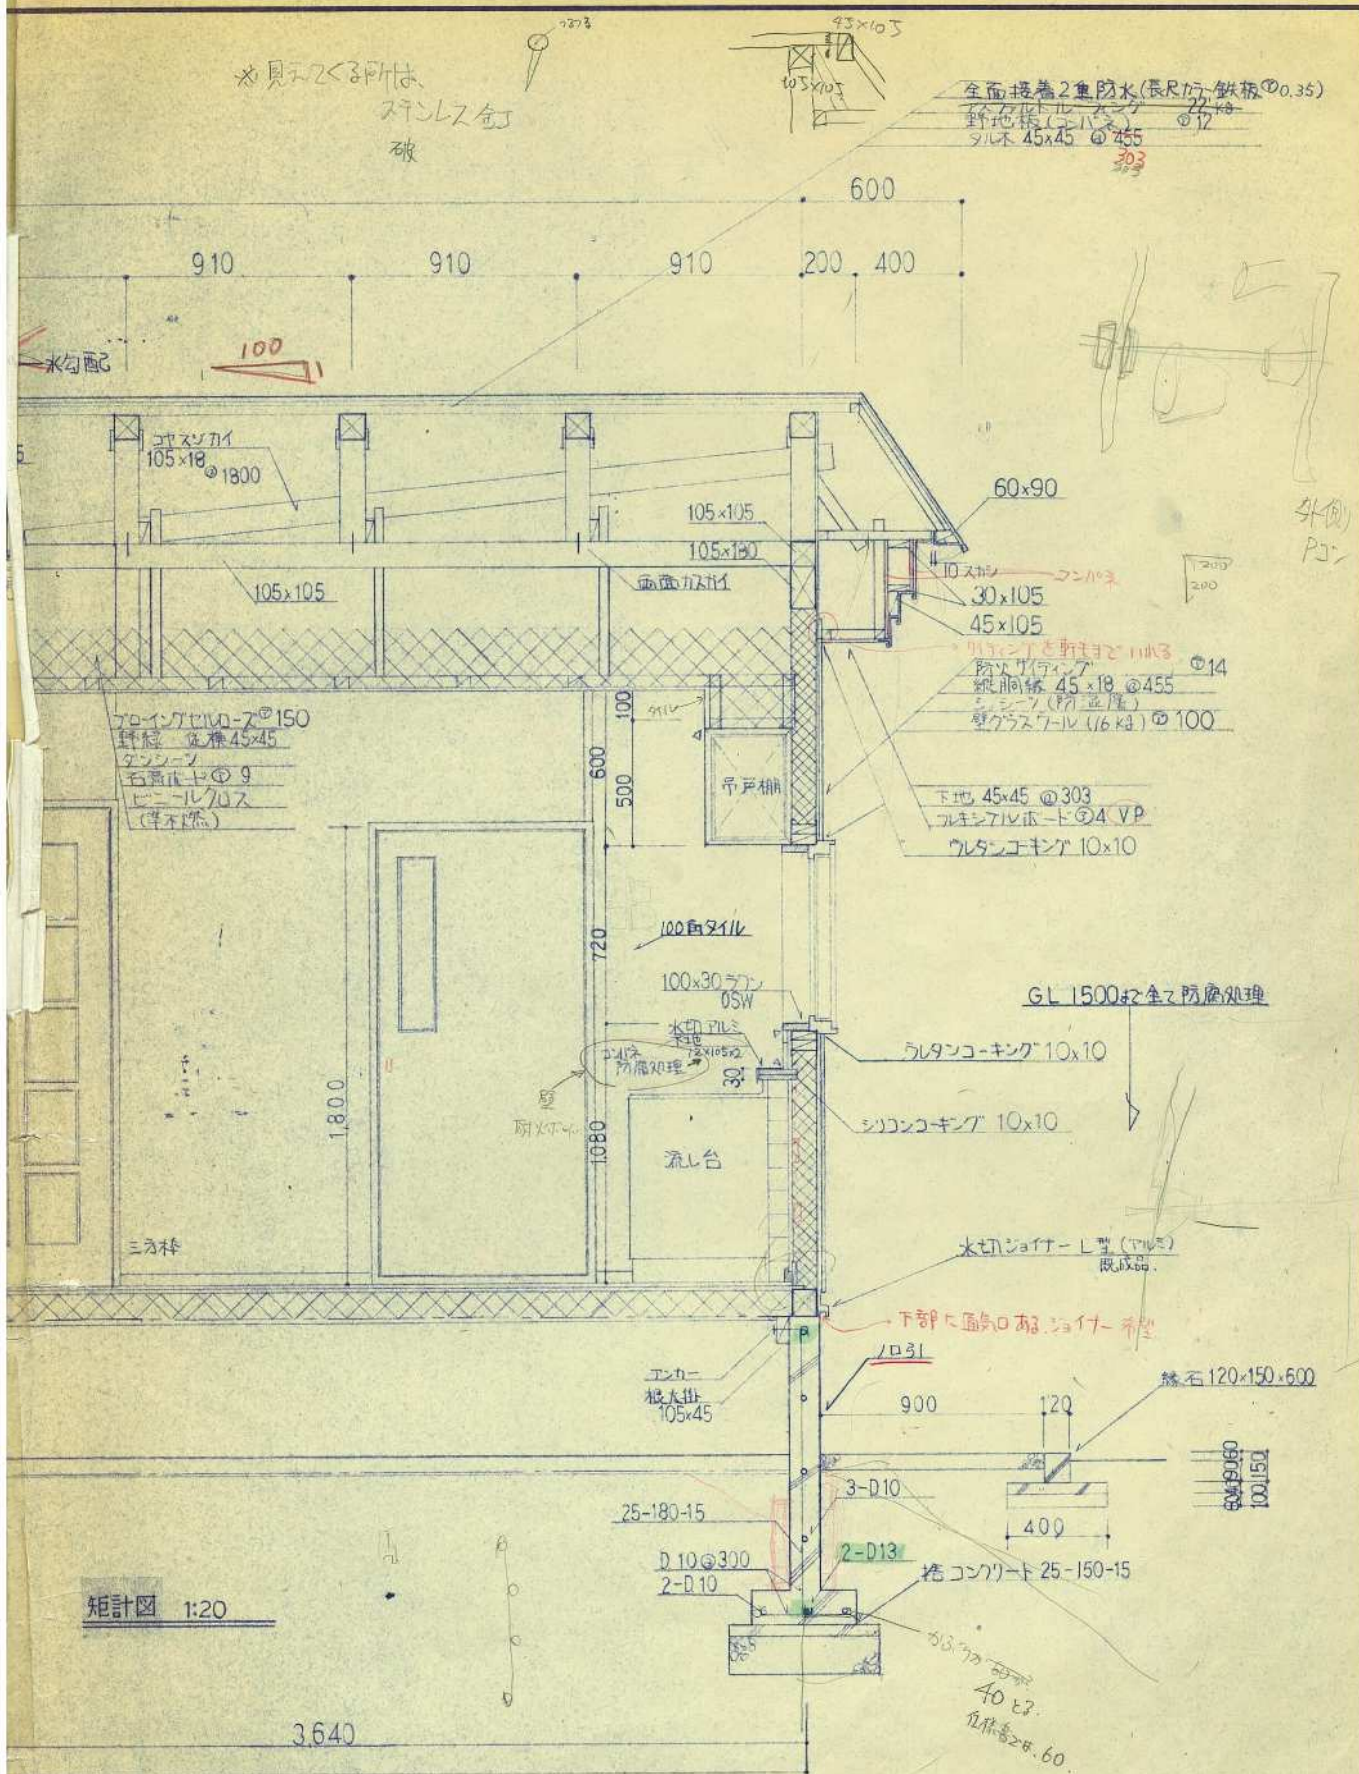

工事名

和光小学校教員住宅新築工事

図面名




矩計図

縮尺


1:20

図面番号


6

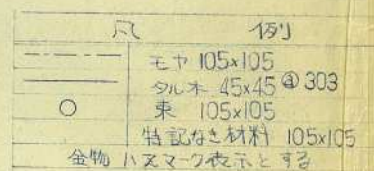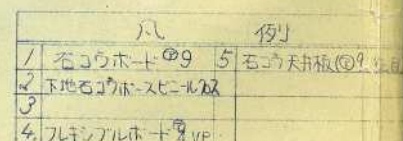
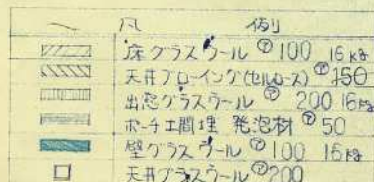

$$\begin{array}{ccccccc} 19.2 & & 18.4 & & 8.4 & & 18 \\ (8 \times 2.4) + (6 \times 2.4) + (3.5 \times 2.4) + (2.5 \times 2.4) \\ + (6.5 \times 2.4) + (5 \times 2.4) = & & & & & & \\ 15.6 & & 12 & & & & \end{array}$$


斷熱伏図

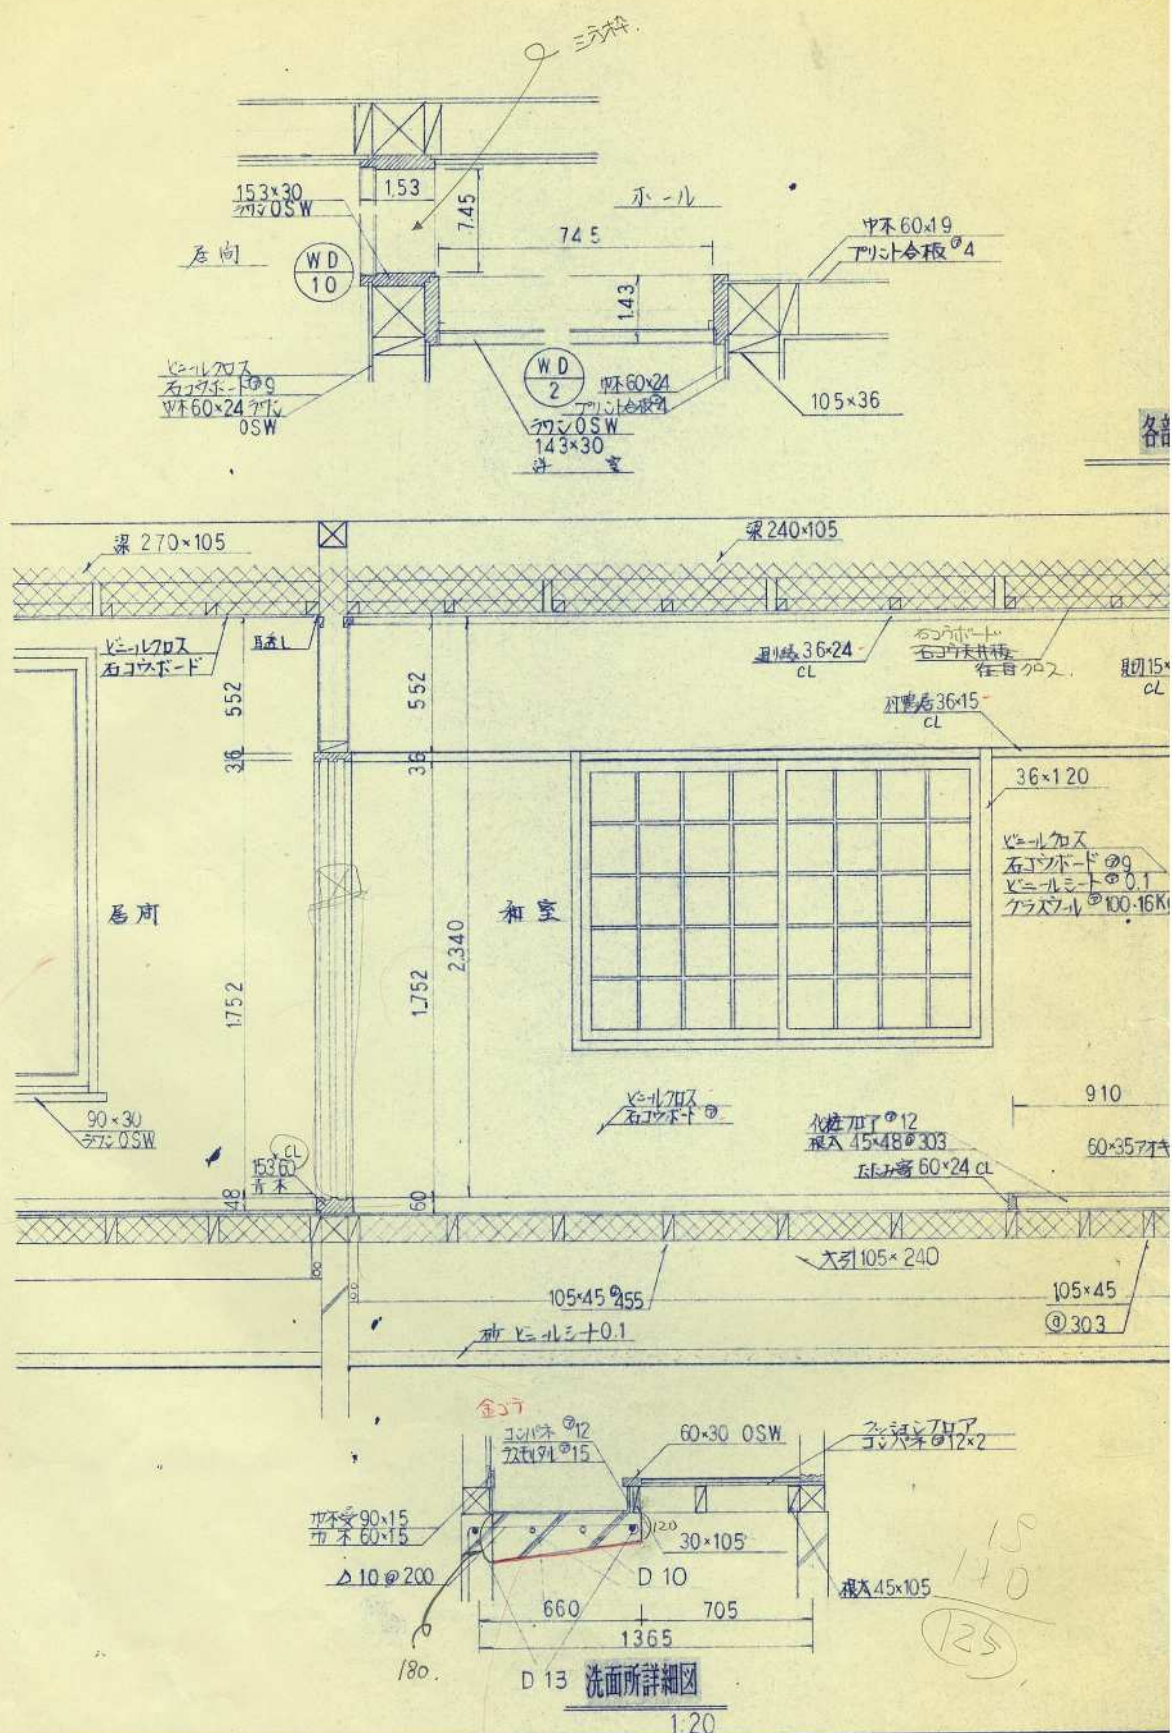

8

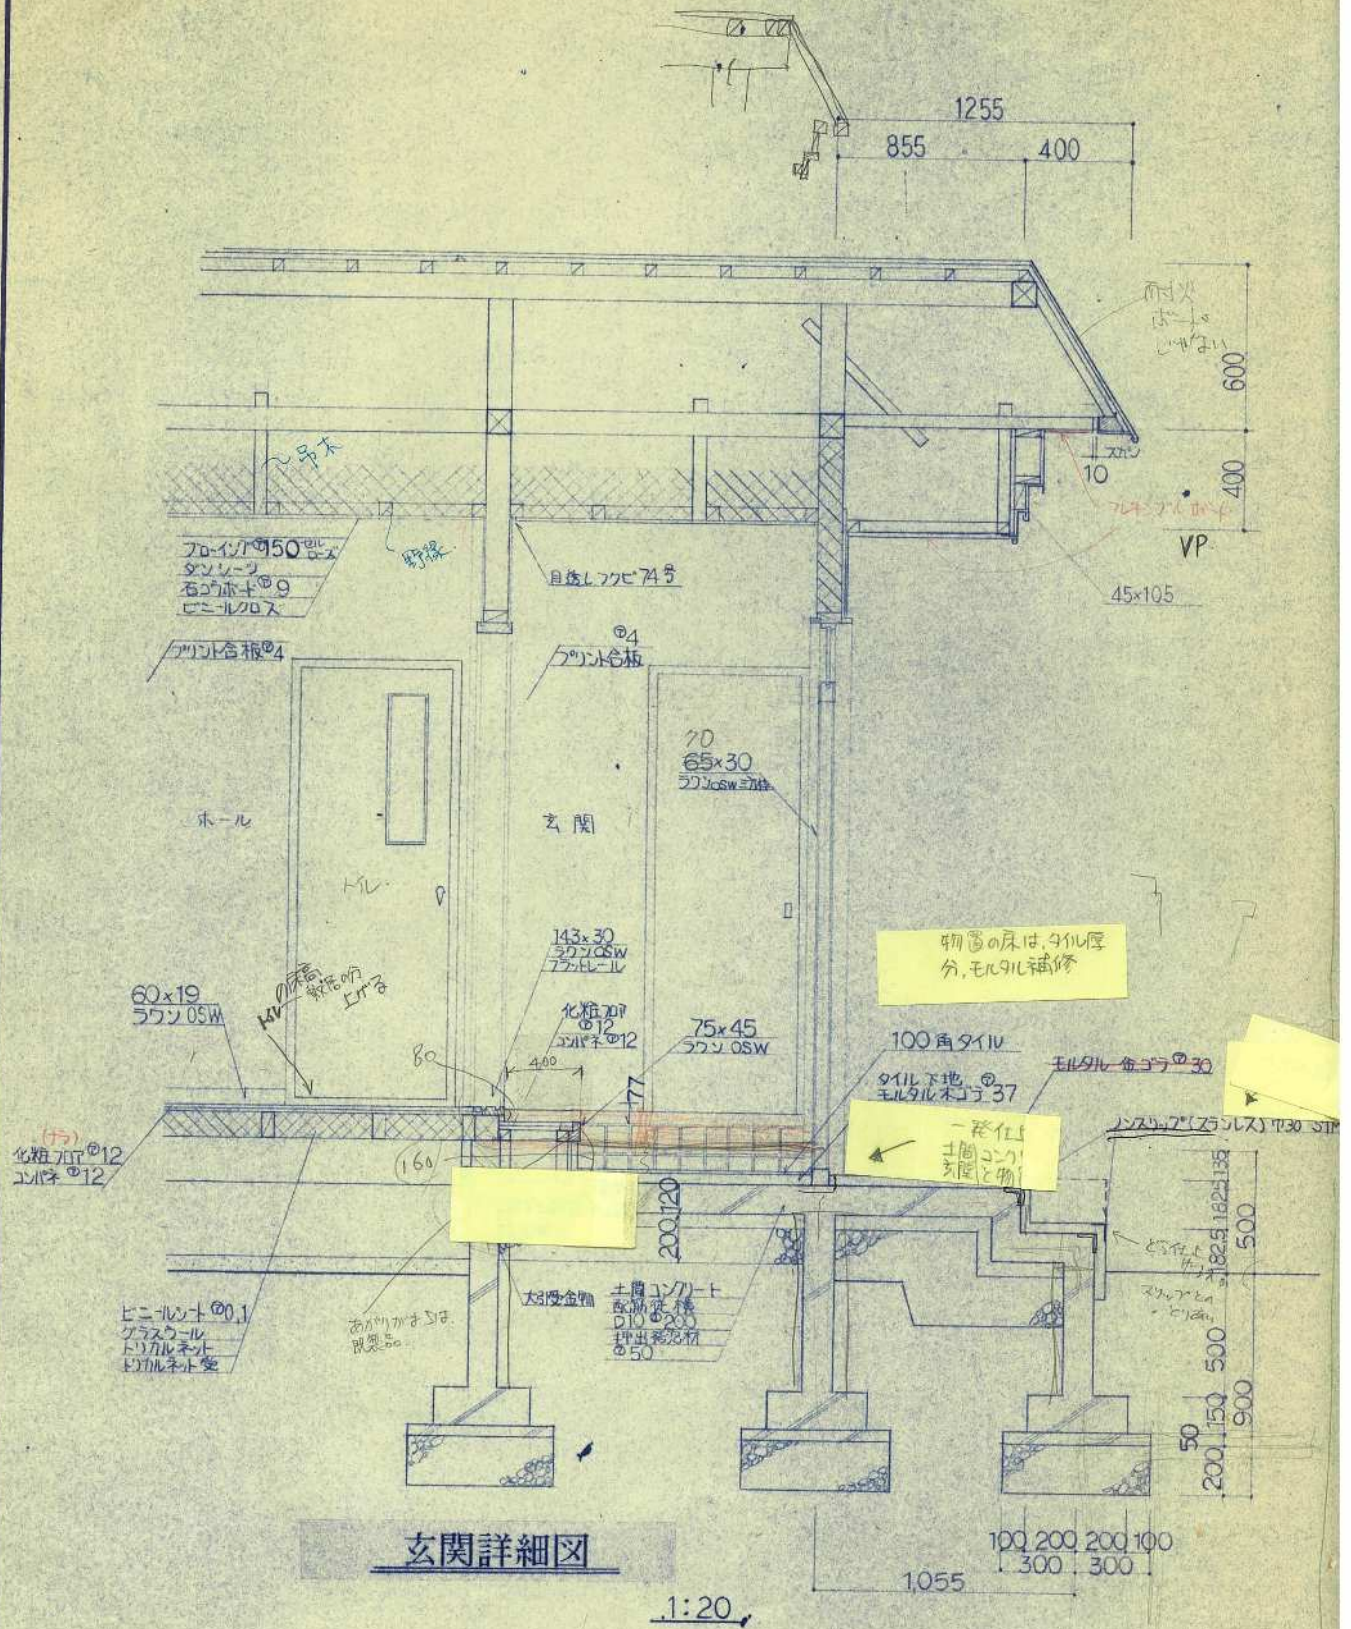

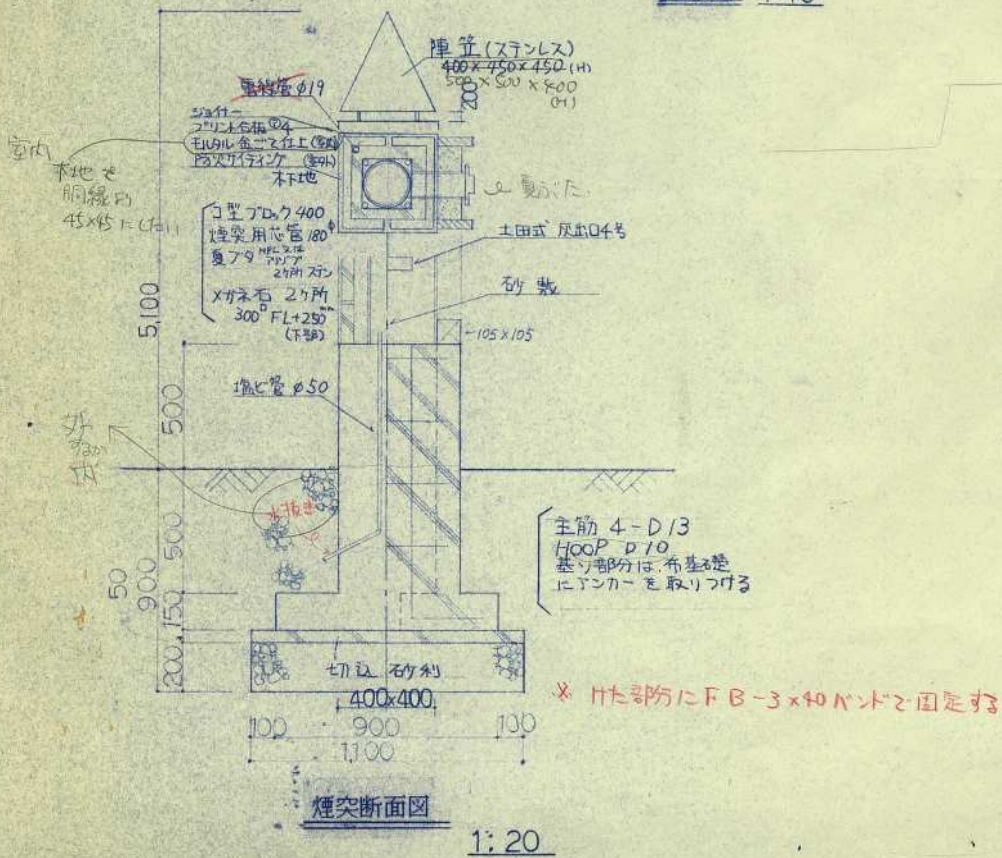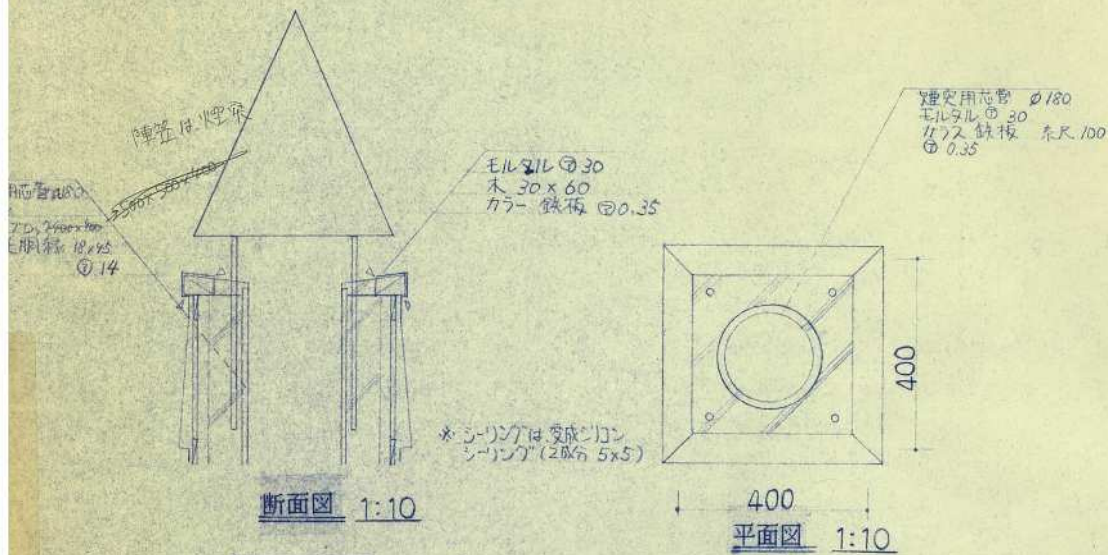

工事名

和光小学校教員住宅新築工事


図面名

玄関詳細図, 煙突断面図

縮尺

図面番号

9

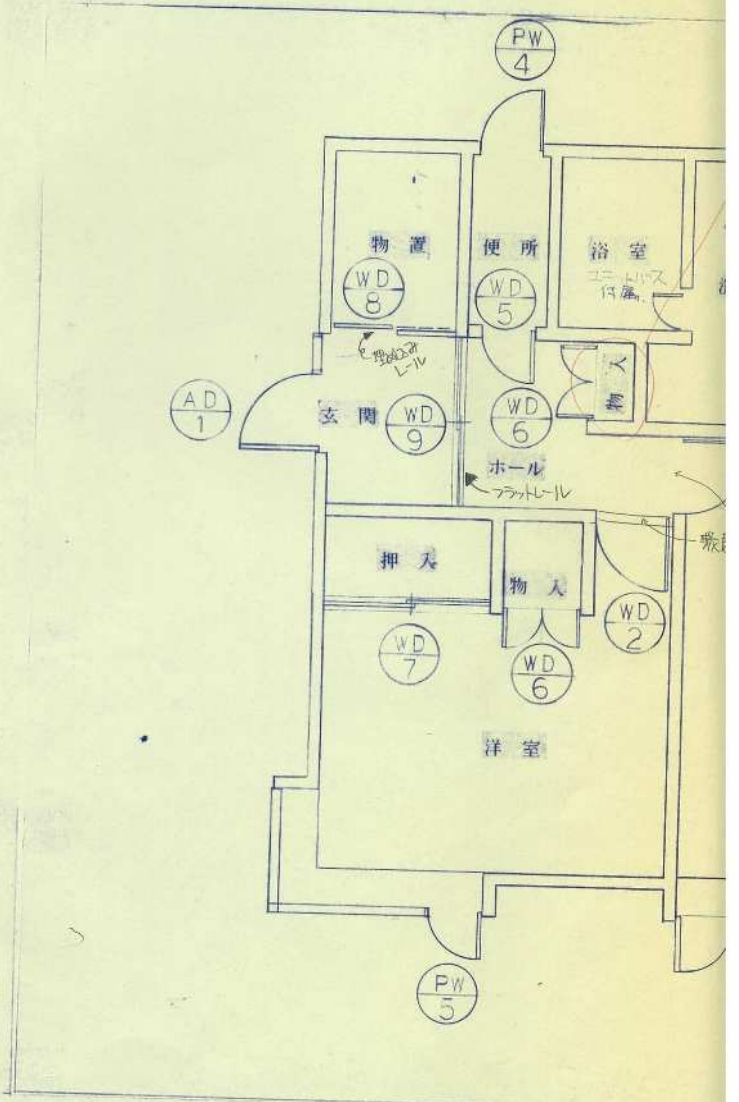


建具表

1:50

恵庭市建設部建築課

課長	主任技師	係長	設計	設計年

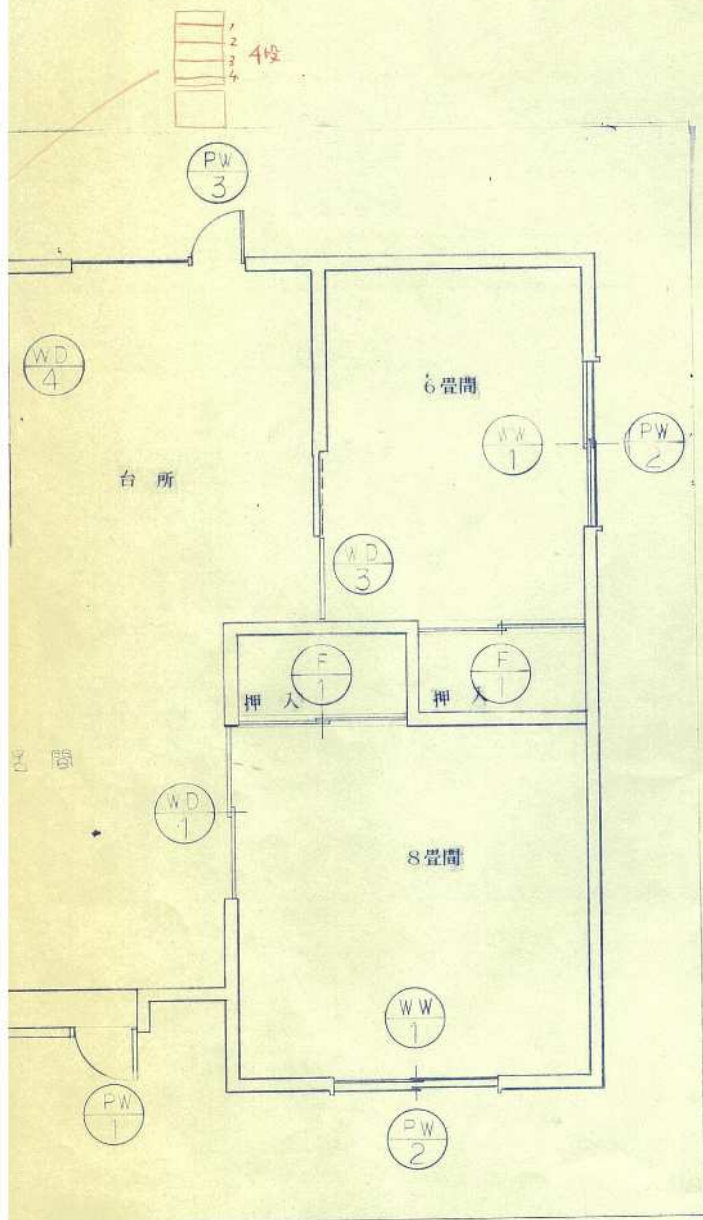

工事名

和光小学校教員住宅新築工事

図面名

建具表




縮尺

1:50





図面番号

10

記号 個数	AD-1 1ヶ所	PW-1 1ヶ所	PW-2 2ヶ所	PW-3 2ヶ所
使用場所	玄関	居間	和室12	和室12
形状寸法				
見込寸法				
種別	袖付アルミ玄関戸	片開き硝子窓・ハメ板硝子窓 連窓	引違い硝子窓	片開き
材料仕上	アルミ	アクリル	アクリル	アクリル
硝子	型板硝子 ④	複層硝子・透明硝子 3-12-3	複層硝子・透明硝子 3-12-3	複層硝子
付属金物	断熱金物一式	断熱金物一式	断熱金物一式	断熱金物一式
備考				
記号 個数	WD-1 1ヶ所	WD-2 1ヶ所	WD-3 1ヶ所	WD-4 1ヶ所
使用場所	居間～和室	ホール～洋室	居間～和室	和室～
形状寸法				
見込寸法				
種別	引違いアルミ戸	片開きアルミ戸	片開きアルミ戸	片開き
材料仕上	青木(居間側)・ビニル加工(和室側)新島硝子貼	ラワン 化粧合板	青木(居間側)・ビニル加工(和室側)新島硝子貼	ラワン
硝子	型板硝子 ④	型板硝子 ④	型板硝子 ④	型板硝子
付属金物	引手(ビス打上下2組) 兼用側 流付 兼用スベリ	引手(兼付) 兼用スベリ	引手(ビス打上下2組) 兼付 兼用スベリ	引手 兼付 兼用スベリ
備考		壁と同一色		
記号 個数	FW-1 2ヶ所	WD-8 1ヶ所	WW-1 2ヶ所	WD-5 2ヶ所
使用場所	和室～押入	ホール～物置	和室	玄関～
形状寸法				
見込寸法				
種別	引違い複層	片開きアルミ戸	引違い硝子障子戸	引違い
材料仕上	青木 片面新島硝子貼	ラワン(ホール側)・化粧合板(物置側)・ラワン	青木 (CL)	ラワン
硝子	型板硝子 ④	型板硝子 ④	型板硝子 ④	透明硝子
付属金物	引手(ビス打上下2組) 兼付スベリ	引手(兼付) 兼付スベリ	引手(兼付) 兼付スベリ	引手(兼付) 兼付スベリ
備考		レール(スチール) (埋め込み)		

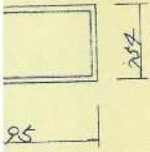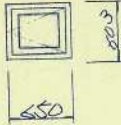
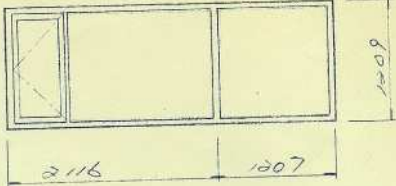
1ヶ所	PW-4 洗面 脱衣室 便所	2ヶ所	PW-5 洋室	1ヶ所
				

窓 ハノ殺し硝子窓	方周硝子窓	エ-丁窓 方周硝子窓 ハノ殺し硝子窓 専窓
透明硝子 3-12-3	透明硝子 (3-12-3) 透明硝子 3-12-4	透明硝子 3-12-3
式	透明硝子 1式	透明硝子 1式

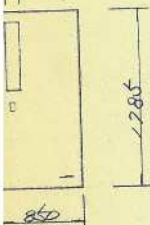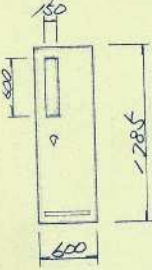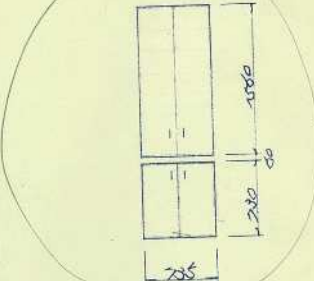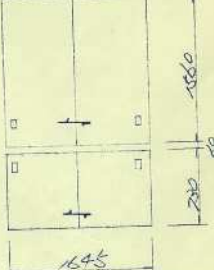1ヶ所	WD-5 便所	1ヶ所	WD-6 洋室 ~ 物入・小仏 ~ 物入	2ヶ所	WD-7 洋室 ~ 押入	1ヶ所
						


1ヶ所	WD-10 小仏 ~ 洋室	1ヶ所	* 四角小仏はりと柱		
-----	------------------	-----	------------	--	--

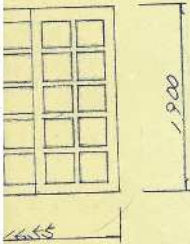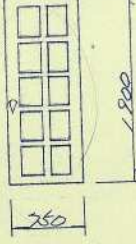						
--	---	--	--	--	--	--


工事名	図面名	縮尺	図面番号
和光小学校教員住宅新築工事	建 具 表	1:50	11

器具名	品 番	備 考
便 器	密結型 防露トラップ付 INAX HBC 1880 SMO 暖房用取付	トイレ掛 KF 11 ②アベリー 紙巻器 CF 22H (INAX)
防水パン	PF 8064 SE INAX 特度	
洗面台	BHG 60R M60GR (11472)	②アベリー
流し台	LSゆ) YS 150 U " "	②白アベリー
ガス台	" YS 60GR " "	
吊戸棚	" WYS 150 " "	
レンジフード	RB 61 NB " 指定色 焼付 化粧カバー	KS 200 AFE 350x350新取付
石油給湯機	UKB 3020 CX FF式 (コナ)	減圧弁 安全弁一式
混合水栓	台所 TK 233Z (TOTO) (協和)	
ユニットバス	エモトバスエース EW 特度	換気扇付
ホームワーク	490L 東石 250x120x210 ¹⁷	灯油コック 3ヶ所 □
器具は上記品番又は同等品とし監督員の承認を受ける事。 特記なき事項は、建設大臣官房官繕部監修機採設備工事共通仕様書 排水工事は、患府市排水設備工事設計施工基準による。		

工事名

和光小学校教員住宅新築工事

図面名

排水衛生平面図


縮尺

1:100

図面番号

12

配管を上げず
この場所にて給水
する

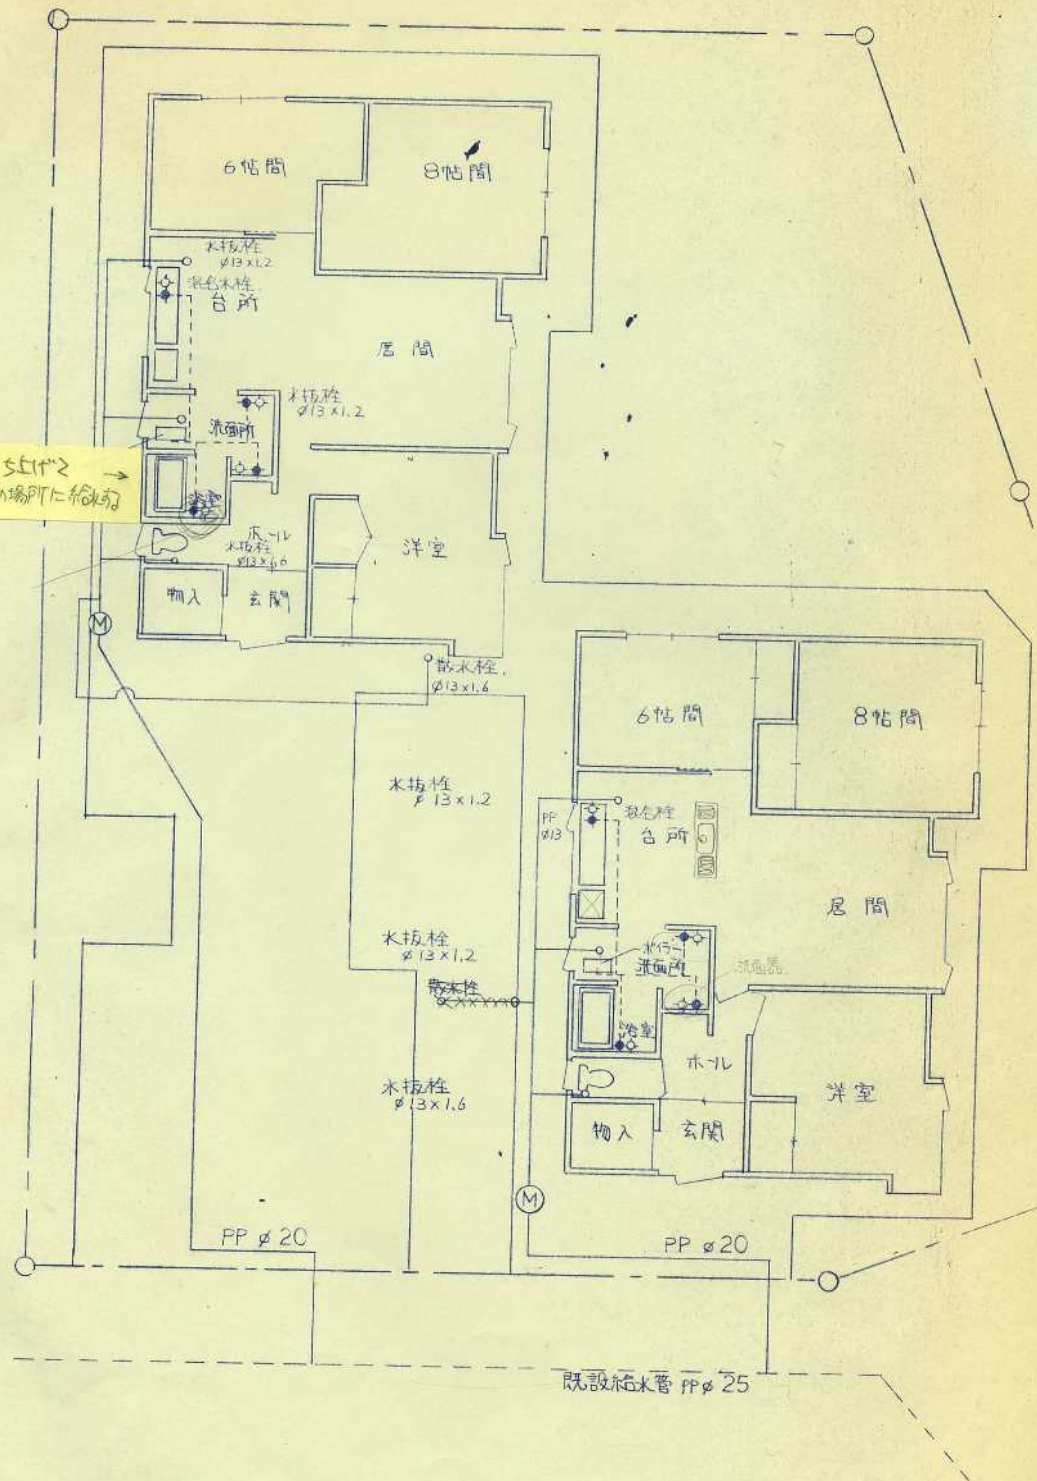

屋内配管

給水 塩ビライニング銅管 $\phi 13$ (露出部保温ハイクガード)

給湯 銅管 $\phi 15$ (保温ハイクガード)

工事名

和光小学校教員住宅新築工事

図面名




給水衛生平面図

縮尺

1:100

図面番号

13/

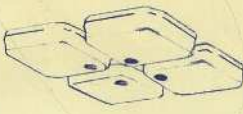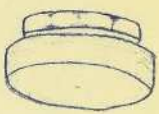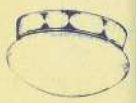居 間	ホ ー ル	洗面所
		


記号	名 称	数量	品 名・概要
WH	直算電力量計	1	板付バー付 (北電)
	低電圧分電盤	1	リッチー・スガーストELB付 MCB 2P 30A 4x3
	角型分電盤	5	ジュスト付 (別冊 1.7 受付)
CL	シリフアイト 20W	1	HM 79 TGI (玄関付)
EL	アフリート 60W	1	HM 612 TGI (ホ 付)
EB	" 40W	1	LB 36416 T (玄 付)
	洗面元灯 15W	1	HM 601 KT GPL
	浴室コンセント	14	(E 付 3 (口))
	シリフアイト 30W	1	HM 891 KTGL (ホ - IL)
	シリフアイト 40W	2	2W 56085 T (別冊 使用)
.	スイッチ 1ヶ所	5	
.	" 2ヶ所	2	
3	" 3ヶ所	1	
	4ヶ所 (別冊 2 共)	1	2ヶ所 (音調付)
	浴室用コンセント	1	角ノスリ付 25A 40-44
	テレビ室内ユニット	1	取付型直付ユニット 1ヶ所 型 150
	アケル用コンセント	6	大
	レンジフード	1	
	天井埋込換気扇		浴室 400 (1ヶ所 2ヶ所)
	両用型コンセント	1	
	バニタ付	1	HM 4046 TGPL (別冊)

有記付

- ◎ 特記付記事項は、東電入居者官庁各管部監修要致致所工事又面位除き、
 及び別冊準則による。
 ◎ 数量は上記の数量は別冊準則より、その数量を提出（監修員承認を受ける）
 使用にせざる人（東電電子）程度のものである（スイッチ、バニタ）

電灯コンセント平面図

新 物置	不 子	玄 間	洗 元 灯

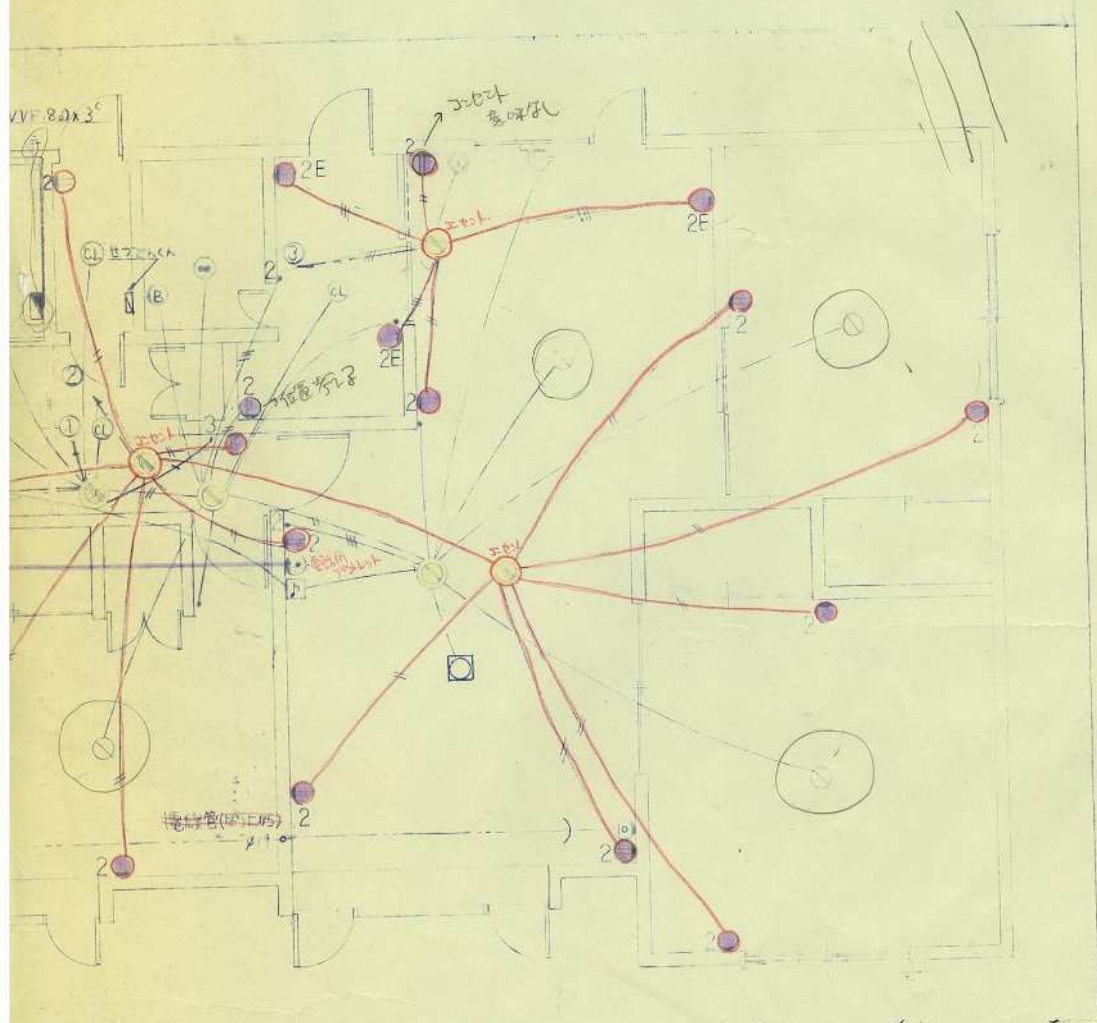

凡	例
VVF 16x20	VVF 20x30
VVF 16x20x2	SC-2V(25)
VVF 16x30	
VVF 20x20	
VVF 20x20	
変圧器(25) 電圧用、100V 100W スリル等とする。	

*電線の立上げ・立ち下げは
管を用いた方がよい。

VVF → 600V ビニル絶縁ビニルスケール形

工事名	図面名	縮尺	図面番号
和光小学校教員住宅新築工事	電灯コンセント平面図	1:50	14

		玄関	便所	ホール	洋室	和室 6畳 8畳	居間	台所	洗面所
床	設計	100角タイル 磁器質	クッション フローア	化粧 フローア	化粧 フローア	断熱タタミ 化粧 フローア (板タタミ)	化粧 フローア	化粧 フローア	クッション フローア
	決定	INAXゼネット PS-100R GB-21	東リ CF-2541	三井フローア ランダムエース MF-012 ライト・アライン	三井フローア ランダムエース MF-015 ライト・アライン	三井フローア MF-014 ライト・アライン	三井フローア ランダムエース MF-012 ライト・アライン	三井フローア ランダムエース MF-012 ライト・アライン	東リ CF-2541
壁	設計	プリント 合板	プリント 合板	プリント 合板	プリント 合板	ビニール クロス	ビニール クロス	ビニール クロス 100 角タイル	ビニール クロス
	決定	ノダプリント ES7-28 一本溝 (せん)	ノダプリント ES7-28 一本溝 (せん)	ノダプリント ES7-28 一本溝 (せん)	ノダプリント ES7-28 一本溝 (せん)	サンゲツ RE-3777 6畳 サンゲツ RE-3799 8畳	サンゲツ RE-3515	サンゲツ RE-3515 INAX NP-120 L23	サンゲツ RE-3694
天井	設計	ビニール クロス	ビニール クロス	ビニール クロス	ビニール クロス	ビニール クロス	ビニール クロス	ビニール クロス	ビニール クロス
	決定	サンゲツ RE-3584	サンゲツ RE-3584	サンゲツ RE-3584	サンゲツ RE-3576	サンゲツ RE-3848	サンゲツ RE-3576	サンゲツ RE-3576	サンゲツ RE-3584